

Kv. BULTEN 13
KÄLLARE
Gatuhuset

BET	ANT	ÄNDRINGEN AVSER	DATUM	SIGN

STATUS
RELATIONSHANDLING


JAN LUNDQVIST
ARKITEKTER
 Hornsgatan 120 • 117 20 Stockholm
 tel 08-4424750 • fax 08-4424760 • info@jlark.se

PROJEKT-ID	RITAD AV	HANDLÄGGARE
	FE	JL

DATUM	ANSVARIG
2005-06-14	JAN LUNDQVIST

Kv. Bulten 17
Långholmsgatan 13
Källare Gatuhuset

SKALA	NUMMER	BET
A3 1:100	A300:100	

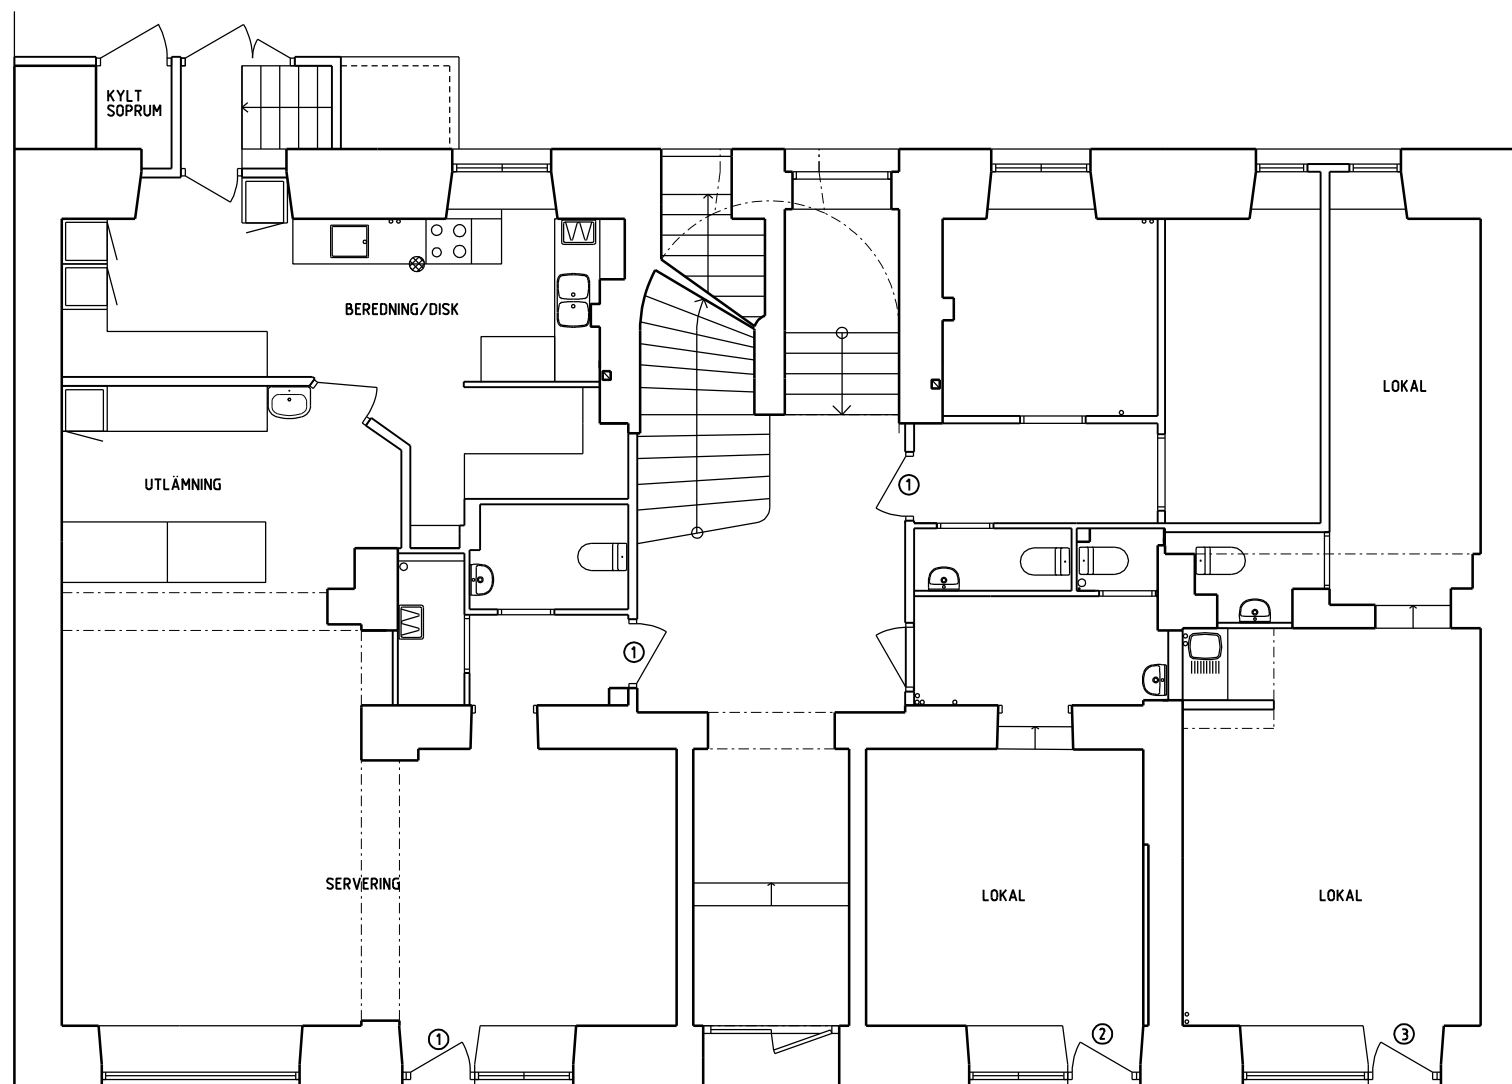

Kv. BULTEN 13
 BV
 Gatuhuset

BET	ANT	ÄNDRINGEN AVSER	DATUM	SIGN
-----	-----	-----------------	-------	------

STATUS
 RELATIONSHANDLING


JAN LUNDQVIST
ARKITEKTER
 Hornsgatan 120 • 117 20 Stockholm
 tel 08-4424750 • fax 08-4424760 • info@jark.se

PROJEKT-ID	RITAD AV FE	HANDLÄGGARE JL
------------	----------------	-------------------

DATUM 2005-06-14	ANSVARIG JAN LUNDQVIST
---------------------	---------------------------

Kv. Bulten 17
 Långholmsgatan 13
 Bottenvåningen Gatuhuset

SKALA A3 1:100	NUMMER A300:101	BET
-------------------	--------------------	-----

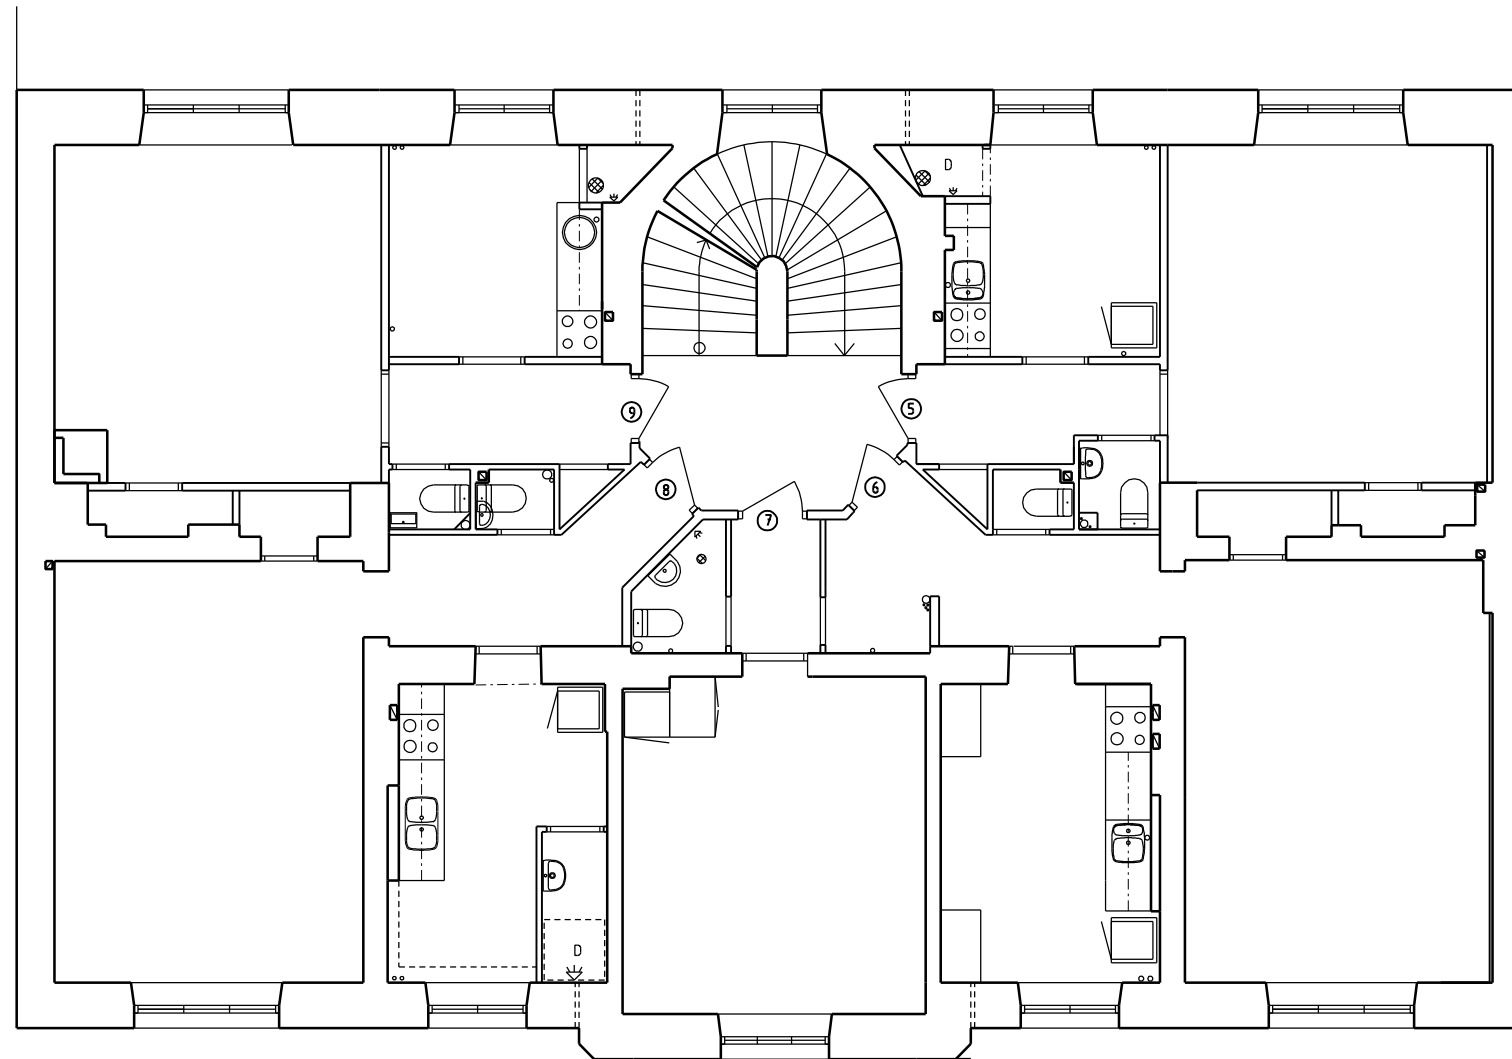

Kv. BULTEN 13
1 TR
Gatuhuset

BET	ANT	ÄNDRINGEN AVSER	DATUM	SIGN


STATUS
RELATIONSHANDLING

JAN LUNDQVIST
ARKITEKTER
 Hornsgatan 120 • 117 20 Stockholm
 tel 08-4424750 • fax 08-4424760 • info@jlark.se

PROJEKT-ID	RITAD AV FE	HANDLÄGGARE JL
DATUM 2005-06-14	ANSVARIG JAN LUNDQVIST	

Kv. Bulten 17
Långholmsgatan 13
1 tr. Gatuhuset

SKALA A3 1:100	NUMMER A300:102	BET
-------------------	--------------------	-----

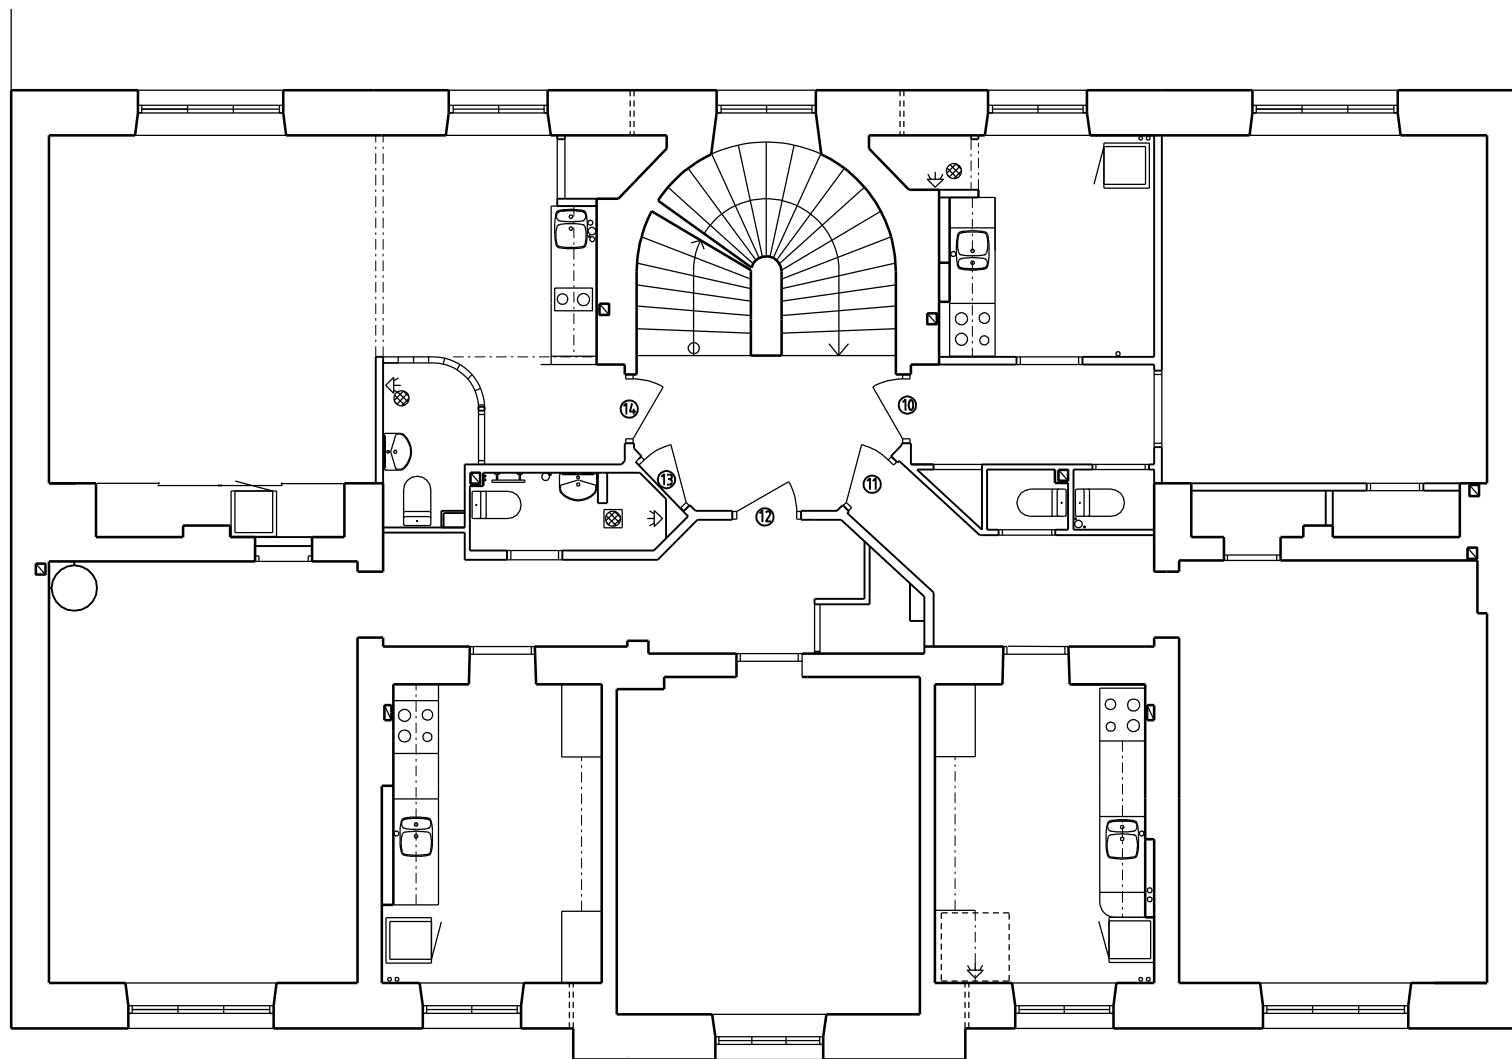

Kv. BULTEN 13
2 TR
Gatuhuset

BET	ANT	ÄNDRINGEN AVSER	DATUM	SIGN

STATUS
RELATIONSHANDLING


JAN LUNDQVIST
ARKITEKTER
 Hornsgatan 120 • 117 20 Stockholm
 tel 08-4424750 • fax 08-4424760 • info@jlark.se

PROJEKT-ID	RITAD AV	HANDLÄGGARE
	FE	JL

DATUM	ANSVARIG
2005-06-14	JAN LUNDQVIST


Kv. Bulten 17
Långholmsgatan 13
2 tr. Gatuhuset

SKALA	NUMMER	BET
A3 1:100	A300:103	

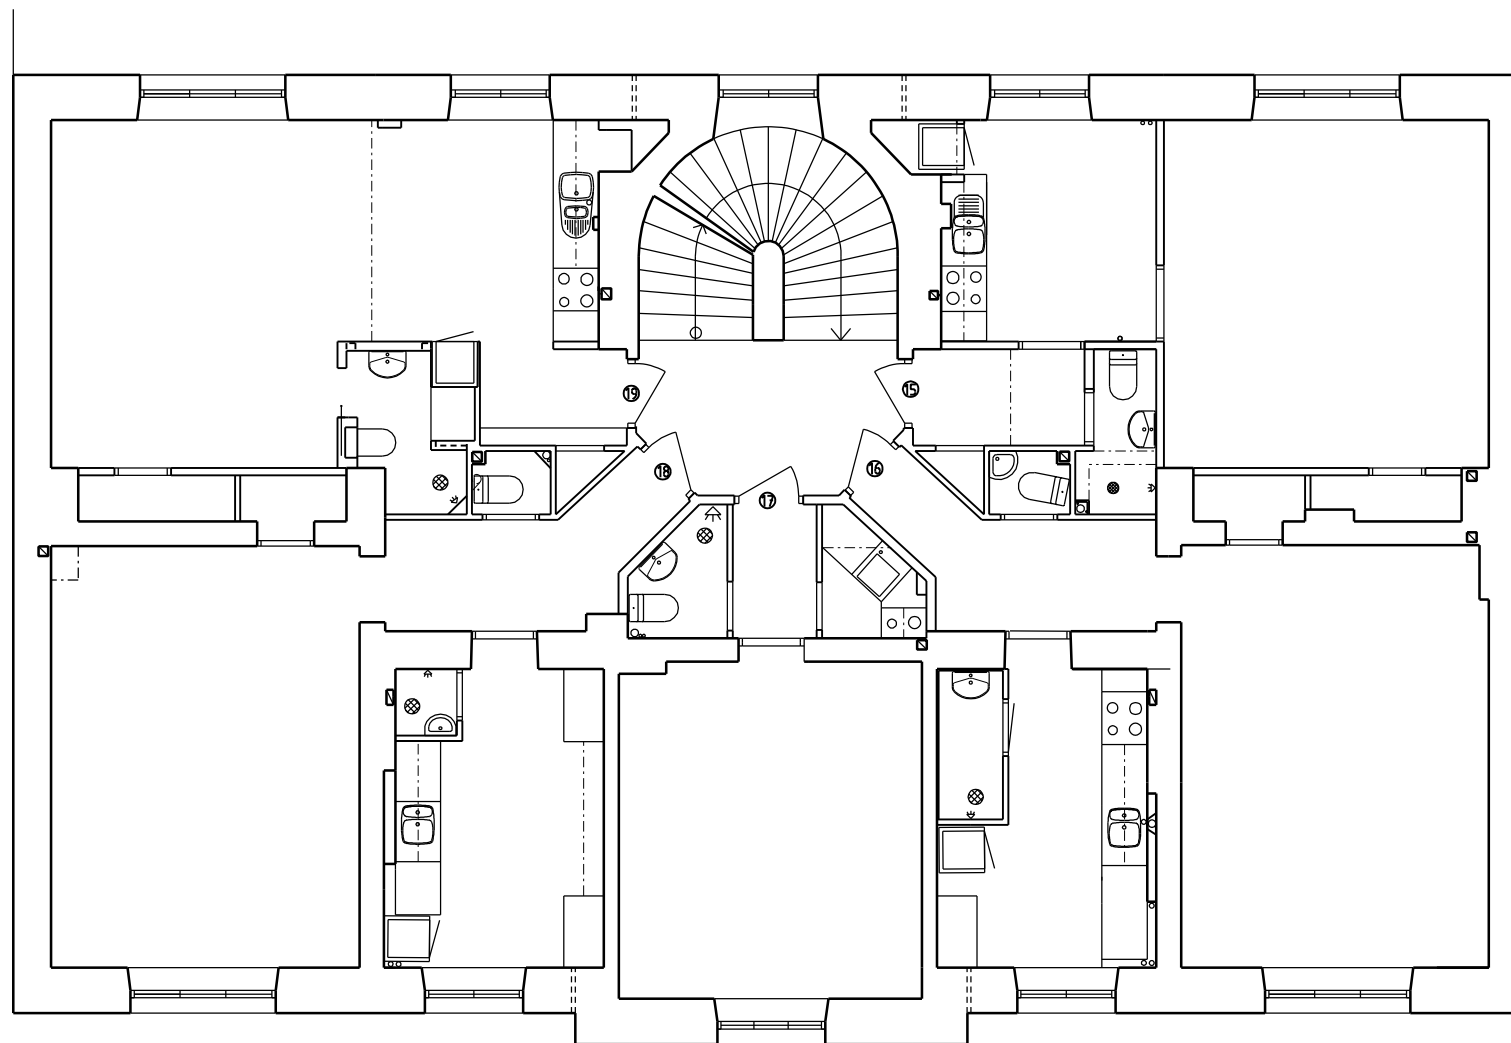

Kv. BULTEN 13
3 TR
Gatuhuset

BET	ANT	ÄNDRINGEN AVSER	DATUM	SIGN
STATUS				
RELATIONSHANDLING				
JAN LUNDQVIST ■ ARKITEKTER ■ Hornsgatan 120 • 117 20 Stockholm tel 08-4424750 • fax 08-4424760 • info@jark.se				
PROJEKT-ID	RITAD AV	HANDLÄGGARE		
	FE	JL		
DATUM	ANSVARIG			
2005-06-14	JAN LUNDQVIST			
Kv. Bulten 17 Långholmsgatan 13 3 tr. Gatuhuset				
SKALA	NUMMER	BET		
A3 1:100	A300:104			

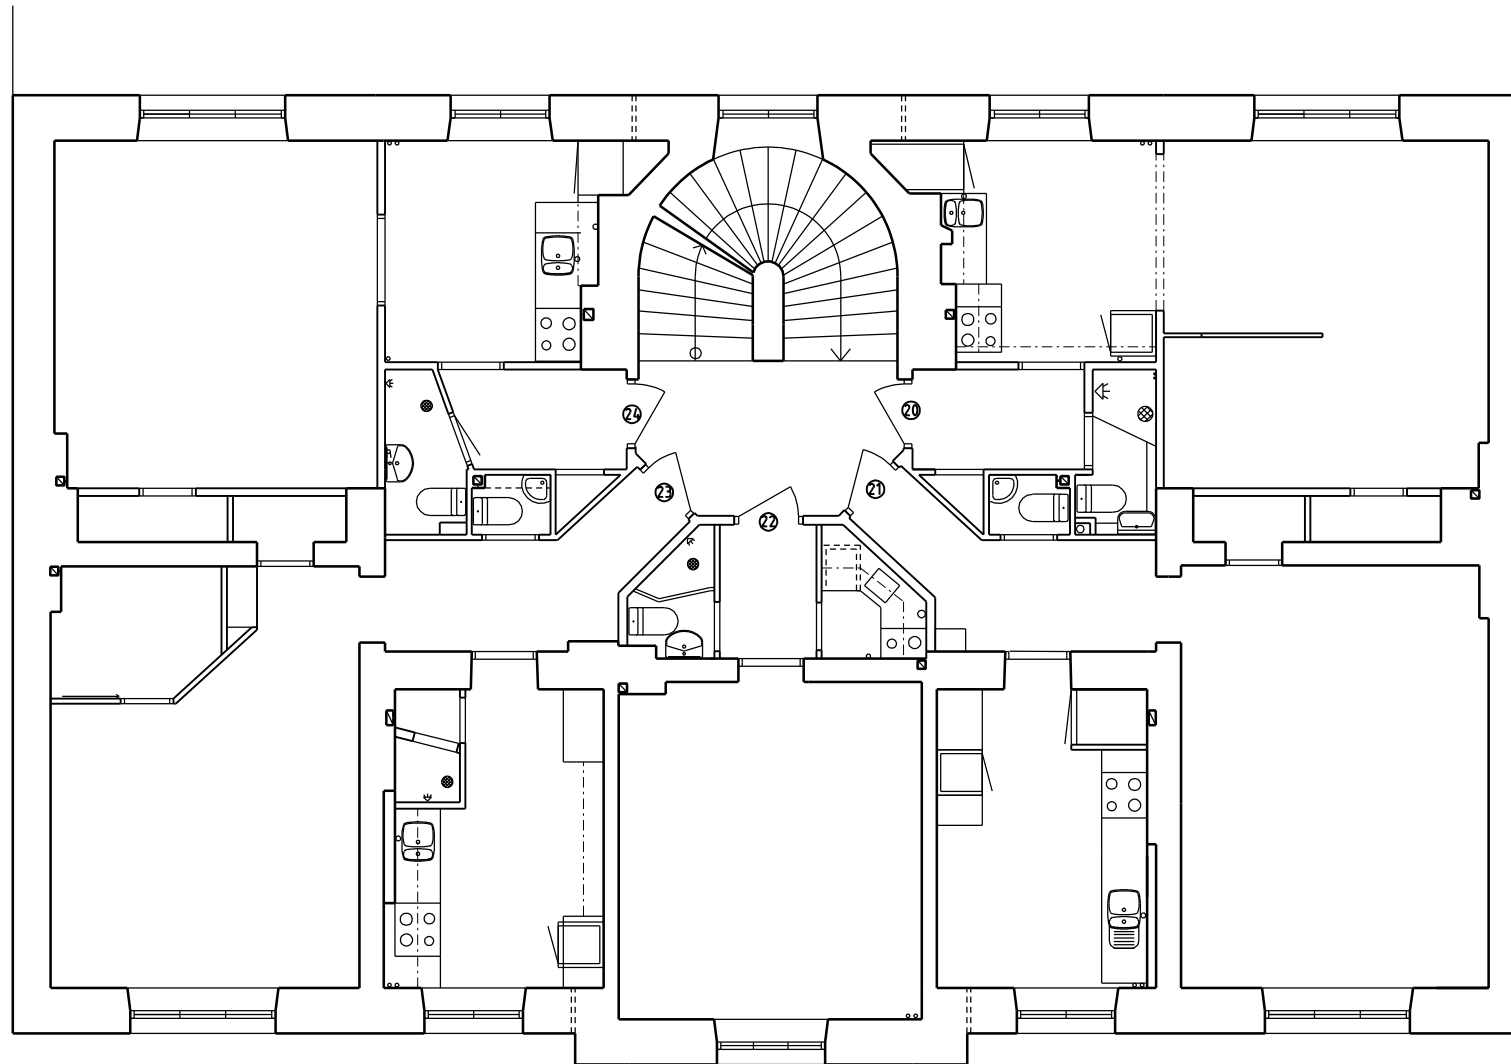

Kv. BULTEN 13
4 TR
Gatuhuset

BET	ANT	ÄNDRINGEN AVSER	DATUM	SIGN
-----	-----	-----------------	-------	------

STATUS
RELATIONSHANDLING


JAN LUNDQVIST
ARKITEKTER
 Hornsgatan 120 • 117 20 Stockholm
 tel 08-4424750 • fax 08-4424760 • info@jlark.se

PROJEKT-ID	RITAD AV	HANLÄGGARE
	FE	JL

DATUM	ANSVARIG
2005-06-14	JAN LUNDQVIST

Kv. Bulten 17
Långholmsgatan 13
4 tr. Gatuhuset

SKALA	NUMMER	BET
A3 1:100	A300:105	

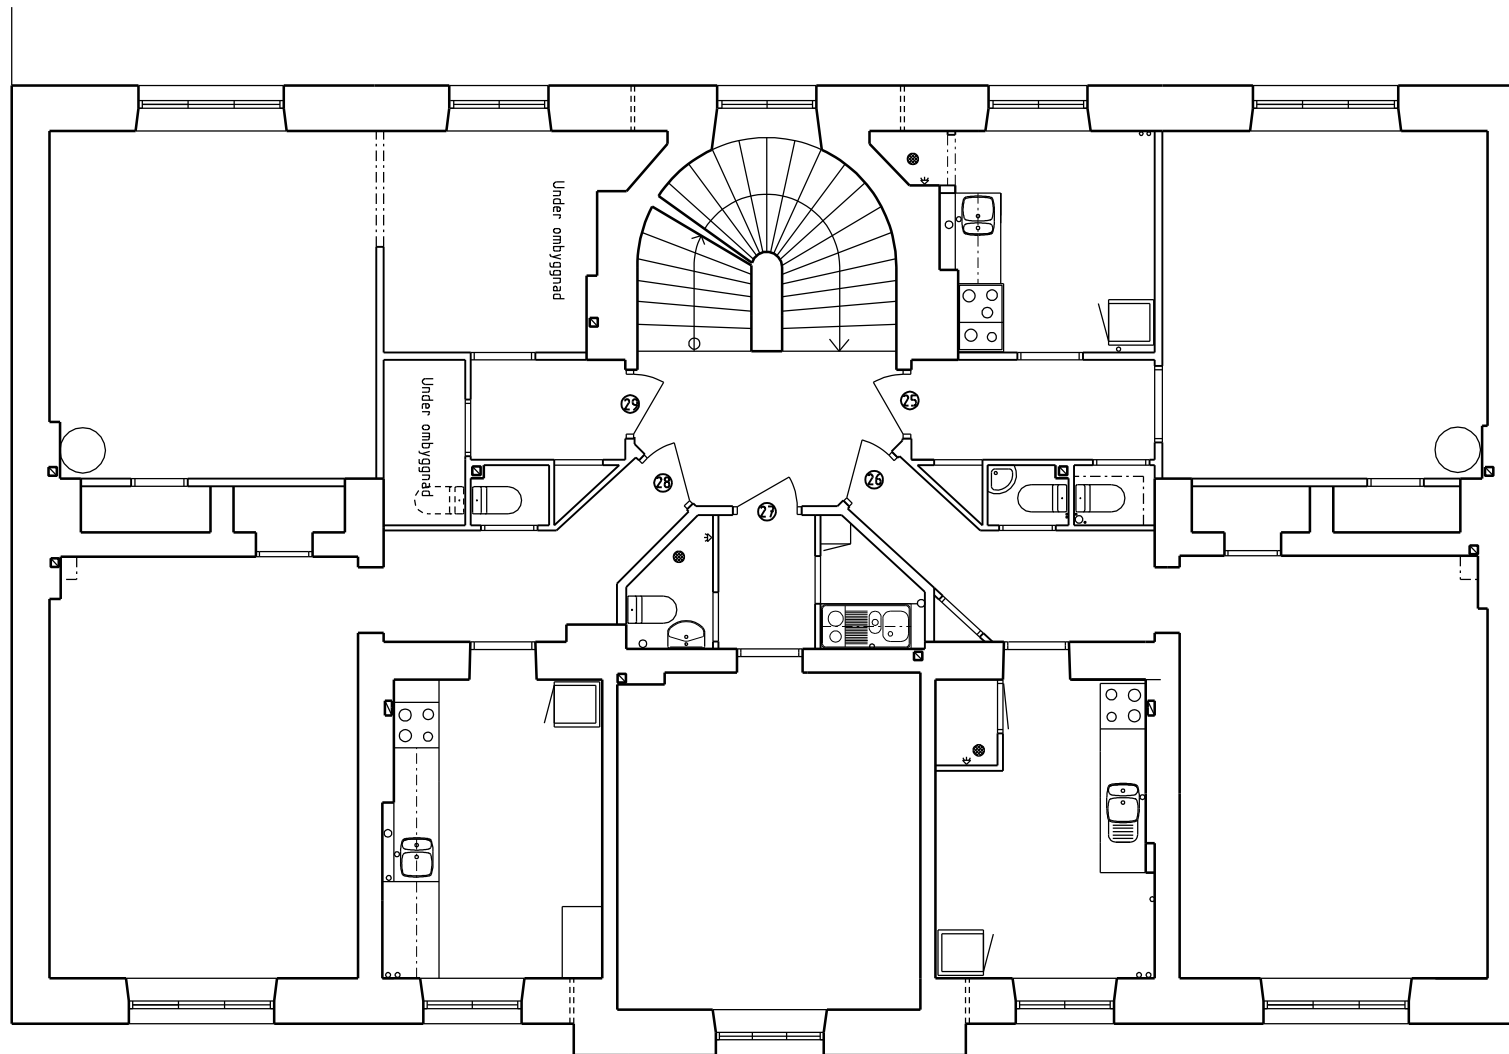

Kv. BULTEN 13
5 TR
Gatuhuset

BET	ANT	ÄNDRINGEN AVSER	DATUM	SIGN
-----	-----	-----------------	-------	------

STATUS
RELATIONSHANDLING


JAN LUNDQVIST
ARKITEKTER
 Hornsgatan 120 • 117 20 Stockholm
 tel 08-4424750 • fax 08-4424760 • info@jlark.se

PROJEKT-ID	RITAD AV	HANDLÄGGARE
	FE	JL

DATUM	ANSVARIG
2005-06-14	JAN LUNDQVIST

Kv. Bulten 17
Långholmsgatan 13
5 tr. Gatuhuset

SKALA	NUMMER	BET
A3 1:100	A300:106	

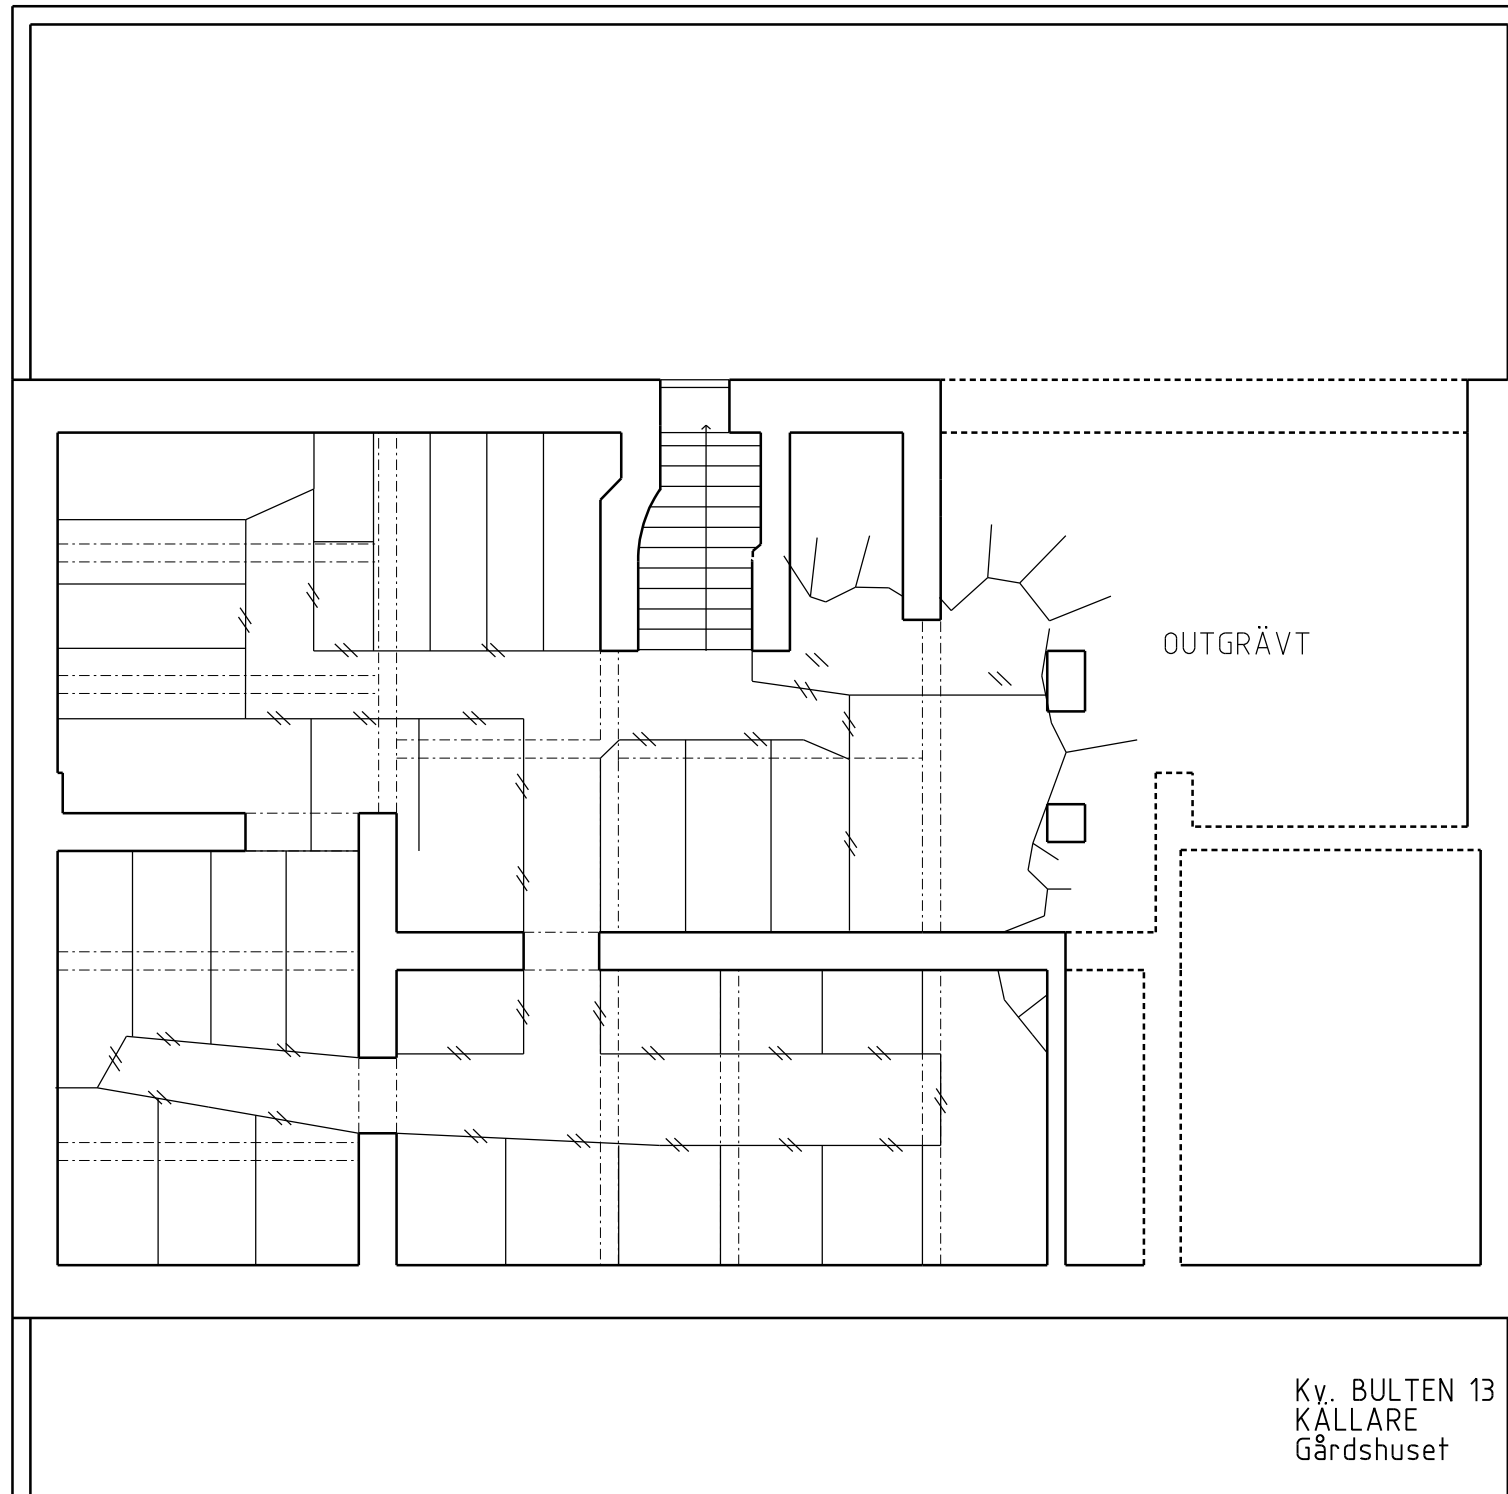

Kv. BULTEN 13
KÄLLARE
Gårdshuset

BET	ANT	ÄNDRINGEN AVSER	DATUM	SIGN

STATUS
RELATIONSHANDLING


JAN LUNDQVIST
■ ARKITEKTER ■
 Hornsgatan 120 • 117 20 Stockholm
 tel 08-4424750 • fax 08-4424760 • info@jark.se

PROJEKT-ID	RITAD AV	HANDLÄGGARE
	FE	JL

DATUM	ANSVARIG
2005-06-14	JAN LUNDQVIST

Kv. Bulten 17
Långholmsgatan 13
Källare Gårdshuset

SKALA	NUMMER	BET
A3 1:100	A300:200	

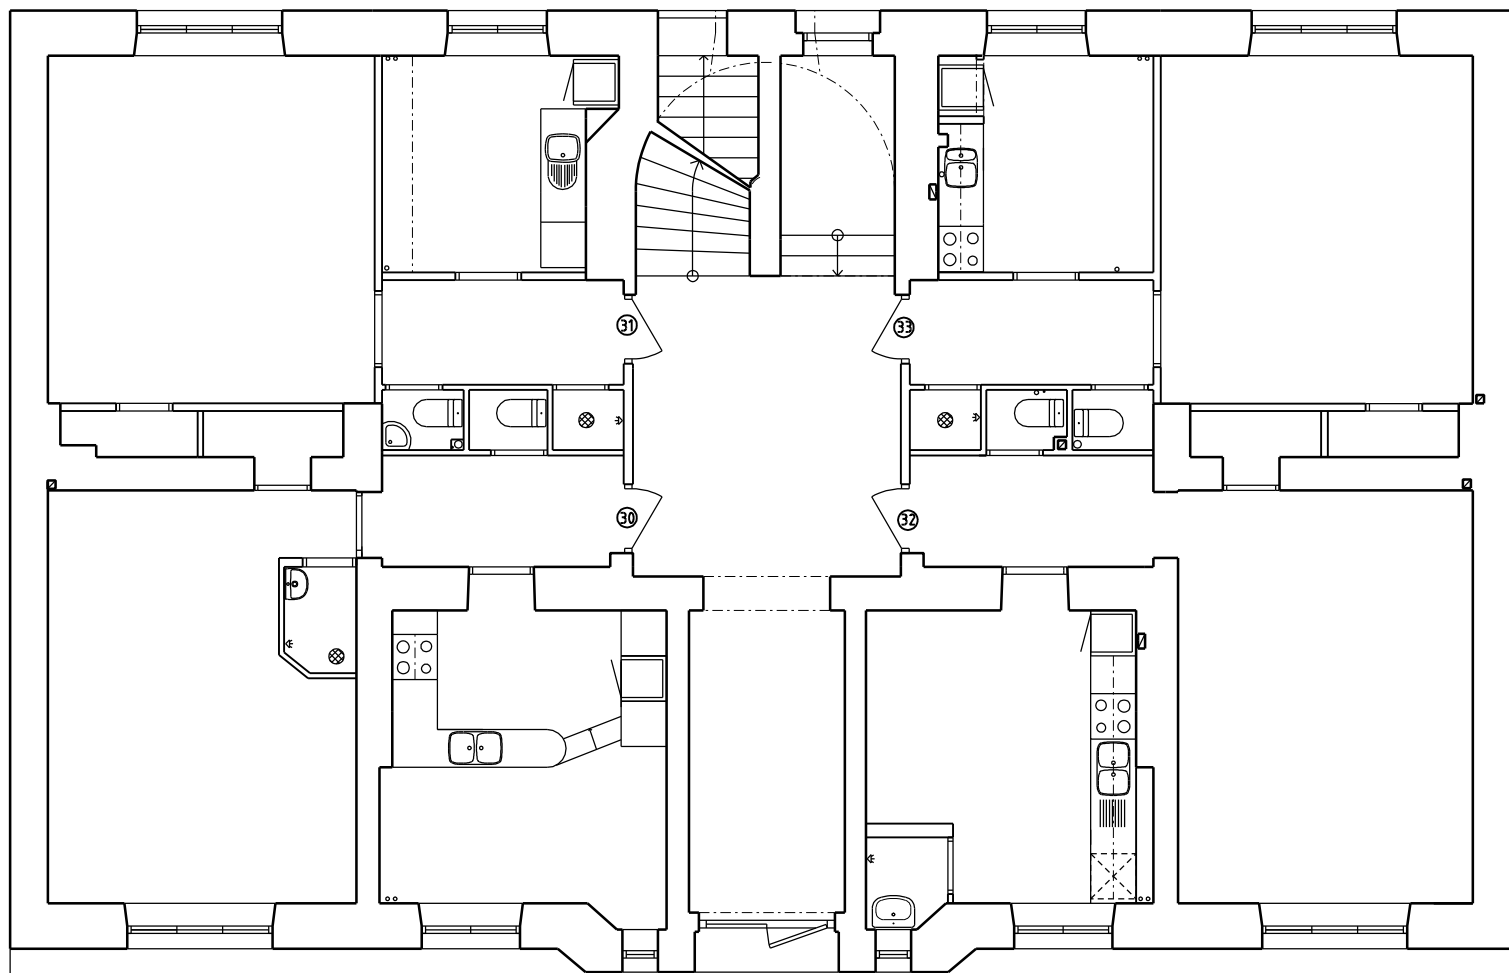

Kv. BULTEN 13
 BV
 Gårdshuset

BET	ANT	ÄNDRINGEN AVSER	DATUM	SIGN


STATUS
 RELATIONSHANDLING

JAN LUNDQVIST
 ■ ARKITEKTER ■
 Hornsgatan 120 • 117 20 Stockholm
 tel 08-4424750 • fax 08-4424760 • info@jlark.se

PROJEKT-ID	RITAD AV FE	HANDLÄGGARE JL
DATUM 2005-06-14	ANSVARIG JAN LUNDQVIST	

Kv. Bulten 17
 Långholmsgatan 13
 Bottenvåning Gårdshuset

SKALA A3 1:100	NUMMER A300:201	BET
-------------------	--------------------	-----

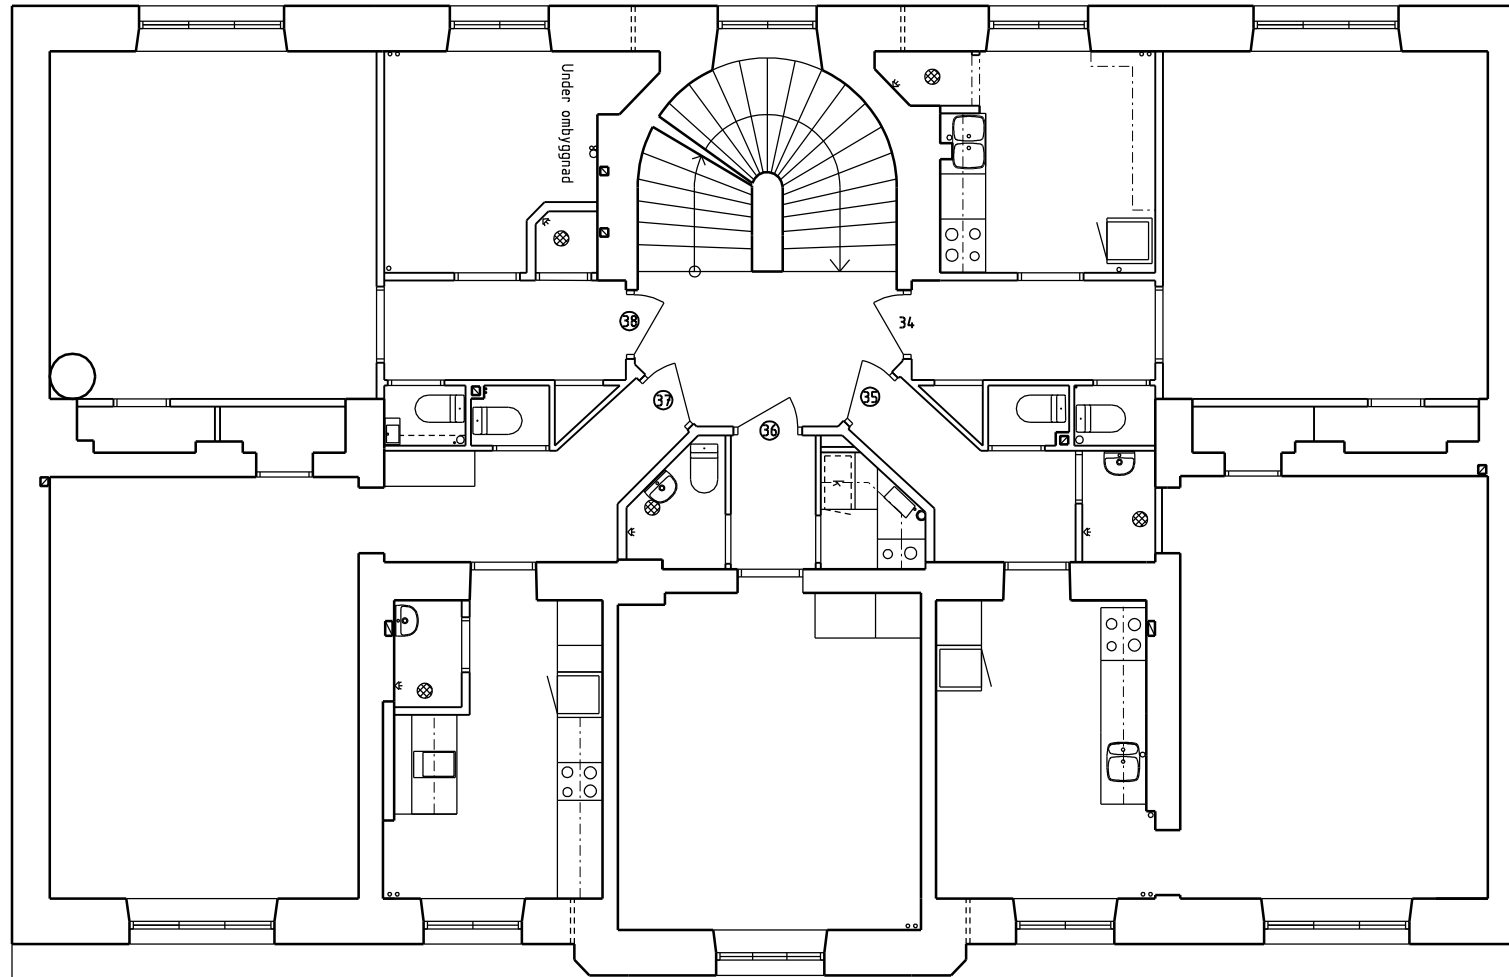

Kv. BULTEN 13
1 TR
Gårdshuset

BET	ANT	ÄNDRINGEN AVSER	DATUM	SIGN
-----	-----	-----------------	-------	------

STATUS
RELATIONSHANDLING


JAN LUNDQVIST
ARKITEKTER
 Hornsgatan 120 • 117 20 Stockholm
 tel 08-4424750 • fax 08-4424760 • info@jark.se

PROJEKT-ID	RITAD AV	HANDLÄGGARE
	FE	JL

DATUM	ANSVARIG
2005-06-14	JAN LUNDQVIST

Kv. Bulten 17
Långholmsgatan 13
1 tr. Gårdshuset

SKALA	NUMMER	BET
A3 1:100	A300:202	

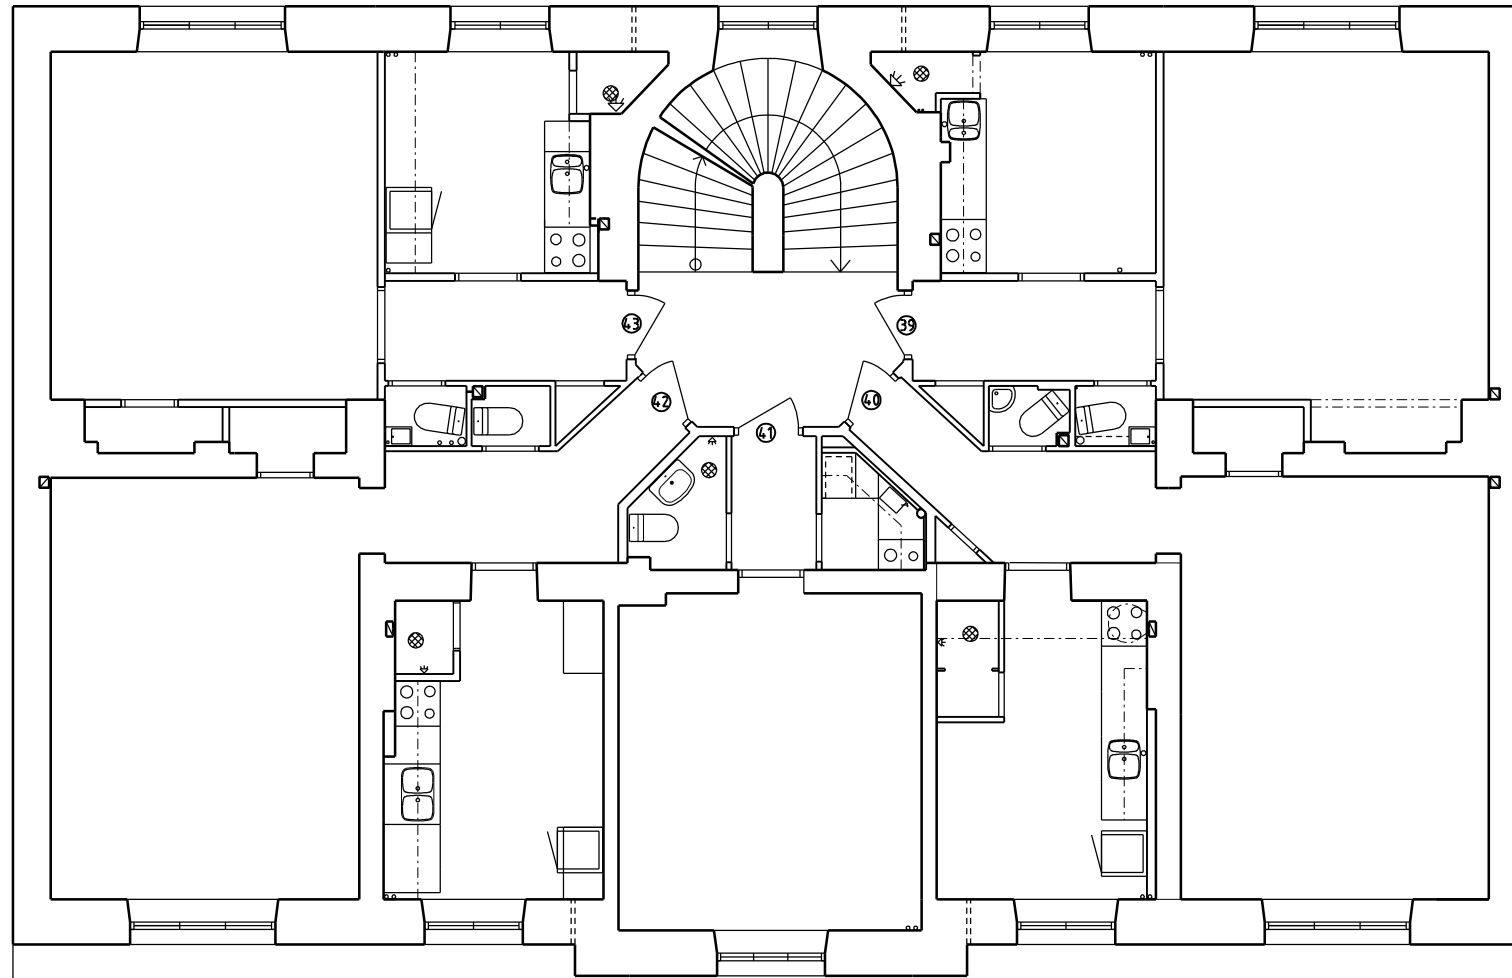

Kv. BULTEN 13
2 TR
Gärdshuset

BET	ANT	ÄNDRINGEN AVSER	DATUM	SIGN
-----	-----	-----------------	-------	------

STATUS
RELATIONSHANDLING


JAN LUNDQVIST
ARKITEKTER
 Hornsgatan 120 • 117 20 Stockholm
 tel 08-4424750 • fax 08-4424760 • info@jark.se

PROJEKT-ID	RITAD AV FE	HANDLÄGGARE JL
------------	----------------	-------------------

DATUM 2005-06-14	ANSVARIG JAN LUNDQVIST
---------------------	---------------------------

Kv. Bulten 17
Långholmsgatan 13
2 tr. Gärdshuset

SKALA A3 1:100	NUMMER A300:203	BET
-------------------	--------------------	-----

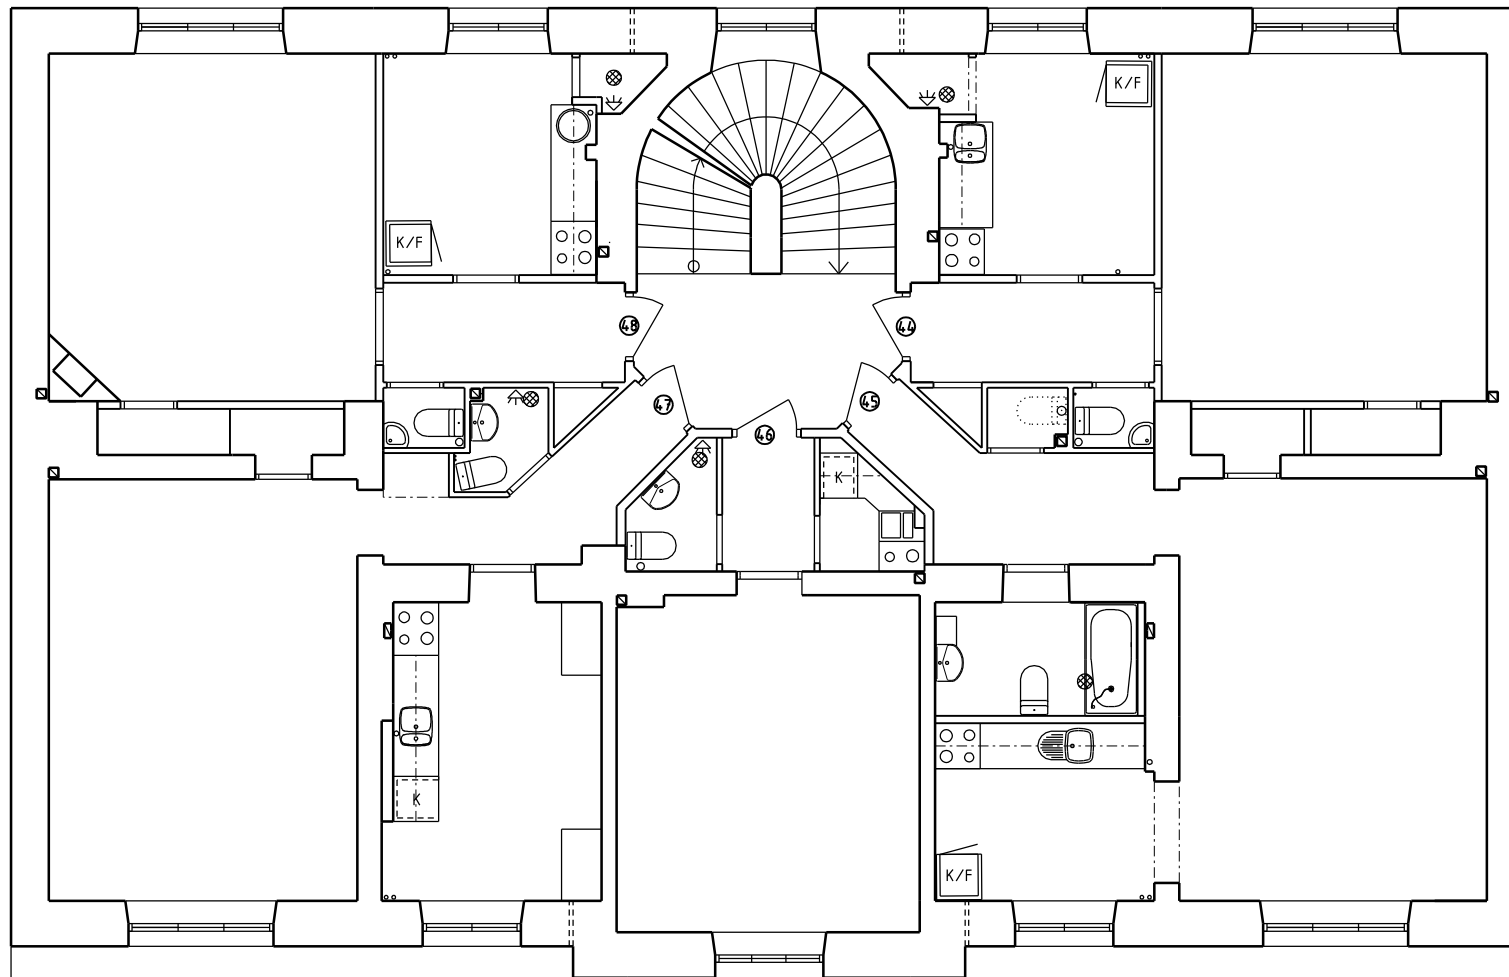

Kv. BULTEN 13
3 TR
Gårdshuset

BET	ANT	ÄNDRINGEN AVSER	DATUM	SIGN


STATUS
RELATIONSHANDLING

JAN LUNDQVIST
ARKITEKTER
 Hornsgatan 120 • 117 20 Stockholm
 tel 08-4424750 • fax 08-4424760 • info@jark.se

PROJEKT-ID	RITAD AV FE	HANDLÄGGARE JL
DATUM 2005-06-14	ANSVARIG JAN LUNDQVIST	

Kv. Bulten 17
Långholmsgatan 13
3 tr. Gårdshuset

SKALA A3 1:100	NUMMER A300:204	BET
-------------------	--------------------	-----

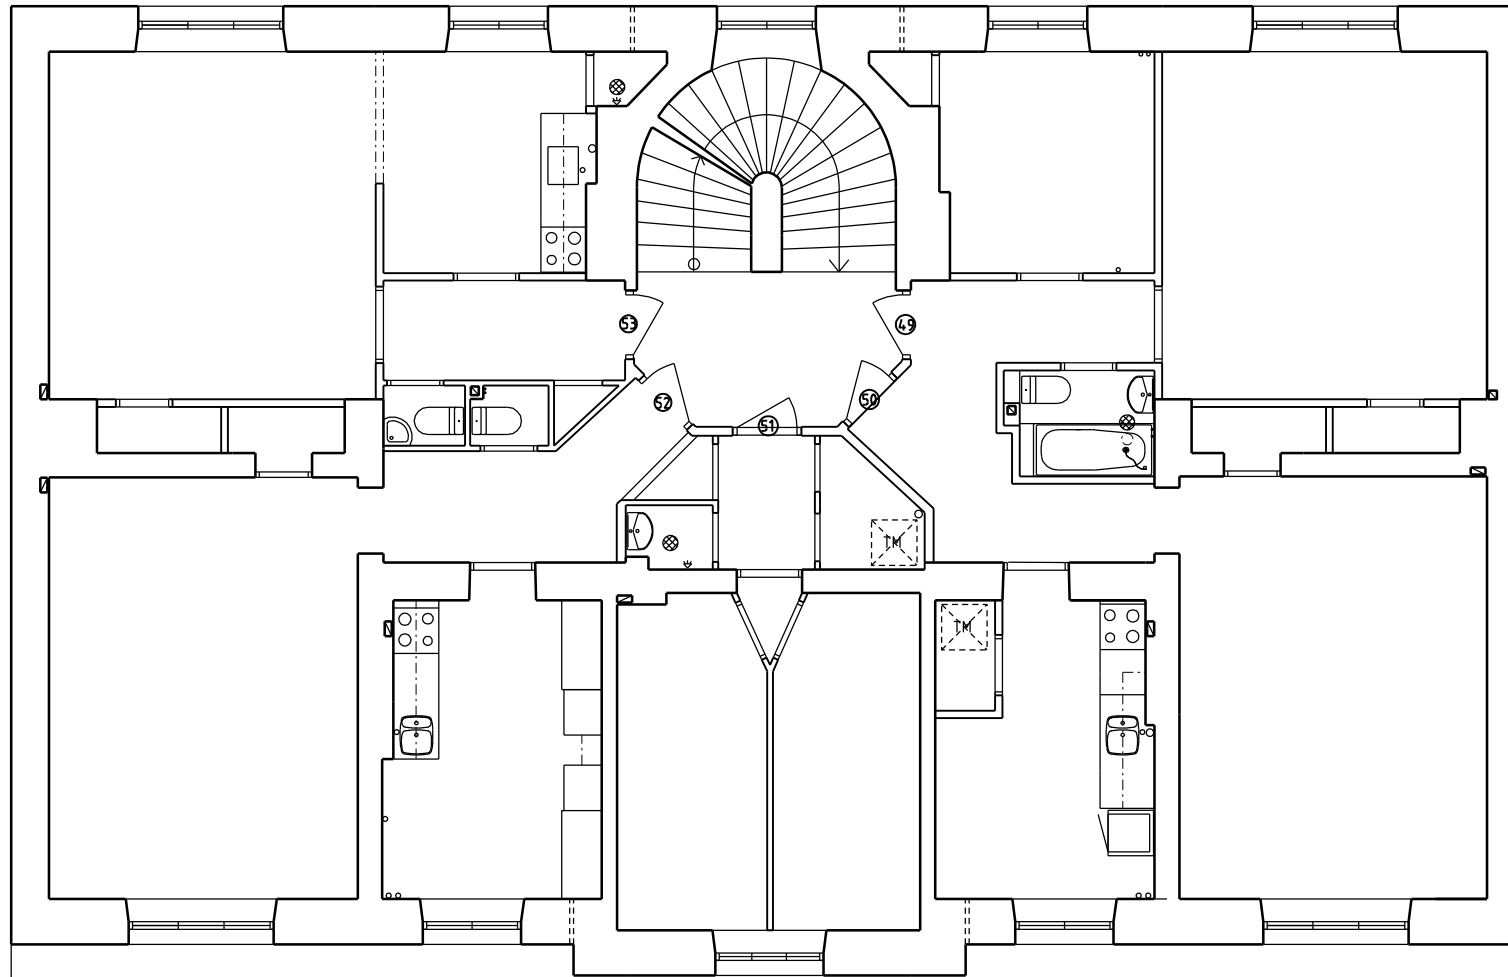

Kv. BULTEN 13
4 TR
Gårdshuset

BET	ANT	ÄNDRINGEN AVSER	DATUM	SIGN

STATUS
RELATIONSHANDLING

JAN LUNDQVIST
ARKITEKTER
 Hornsgatan 120 • 117 20 Stockholm
 tel 08-4424750 • fax 08-4424760 • info@jlark.se

PROJEKT-ID	RITAD AV FE	HANDLÄGGARE JL
DATUM 2005-06-14	ANSVARIG JAN LUNDQVIST	

Kv. Bulten 17
Långholmsgatan 13
4 tr. Gårdshuset

SKALA A3 1:100	NUMMER A300:205	BET
-------------------	--------------------	-----